

SUVOROVOVA

761/10

12m

761/1

761/11

FREZA 5cm

OBUS 5cm

PODBAZE 5cm 10%

VDZ - ZLUTK' PLNK' KUKTA'

- BILK' ZEBRA

- BILK' STREDA

- BILK' KRATKE KODICI

805/1

k.ú.: Šenov u Nového Jičína
k.ú.: Nový Jičín Dolní Předměstí



ŽIVICE


ZPRACOVAL:

ING. MICHAELA HRKOVSKÁ

A HAREK HAREK

4.3.2020


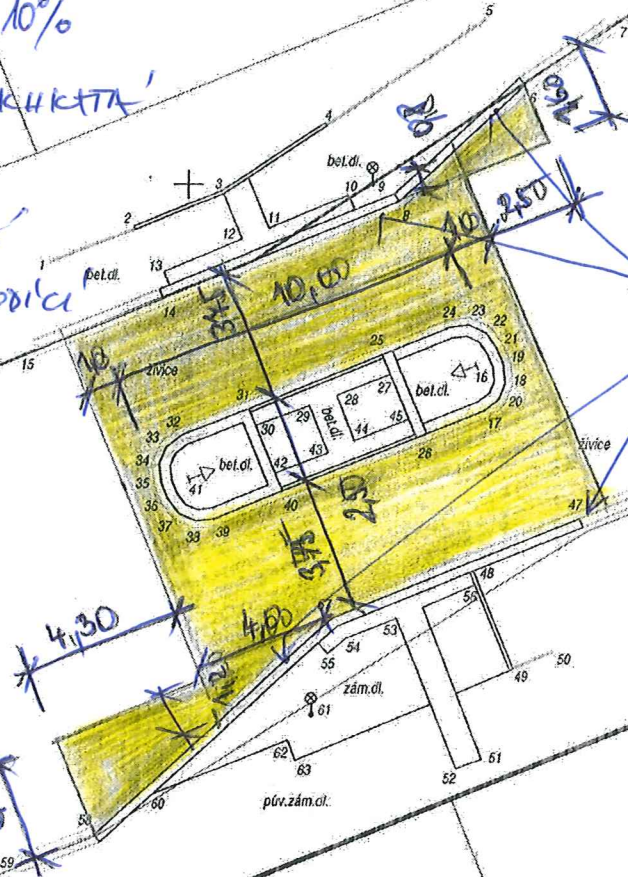

STAVBA 2-ŘÁDEK
ŽUL. KOSTKY
OPRAVA Z 10%

Legenda:

- rozhraní ploch, obrubník
- hranice parcel
- stavební objekt
- dvojřádek z žulové kostky
- reliéfní dlažba
- dopravní značka
- venkovní svítidlo
- průsečík sítě pravoúhlých souřadnic

Okres: Nový Jičín			Ing. Filip Nippert, B.Němcové 1840/14 741 01 Nový Jičín, IČ 06691595 tel. 603764608, nippert@seznam.cz	
Katastrální území: Nový Jičín Dolní Předměstí a Šenov u Nového Jičína				
Souř. systém: S-JTSK	Výškový systém: Bpv.	Tř. přes. map.: 3		
<div>PŘECHOD PRO CHODCE NA UL. SUVOROVA</div>			Ověřil	Ing. J. Bartoň
			Zpracoval	Ing. F. Nippert
			Měřil	Ing. F. Nippert
			Číslo zakázky	166/2019
			Datum	19.11.2019
			Formát	A4
			Měřítko	1 : 200
			Příloha č.	1
Zaměření skutečného provedení stavby				

