POPIS STAVEBNÍCH OBJEKTŮ

SO01 - Rekonstrukce atletického oválu a atletických sektorů v původním rozsahu - Stavba v rámci SO 01 obsahuje přípravu území, která zahrnuje likvidaci stávajících prvků a konstrukcí (bet.obrubníky, sportovní vybavení, prvky závlahy apod.). Na připraveném území budou provedeny skrývky horních vrstev, tvorba spádované přehutněné pláně a hloubkového drenážního systému. Ten bude tvořen perforovanými PVC drény, které budou ukončeny bet.revizní šachtou s přípojkou vnitřní kanalizace - tato bude zaústěna do stáv.PVC šachty a stáv.kanalizace, která je přes stávající výustní objekt vyvedena do vodoteče (jedná se o zachování stávajícího způsobu odvodnění areálu).

Na zemní pláň a kamenivem vyplněné drenážní rýhy budou provedeny jednotlivé konstrukční vrstvy drcených kameniv navazujících frakcí a dvouvrstvý drenážní asfalt. Ten bude prováděn do osazených bet.obrubníků a vnitřních spec.odvodňovacích žlábků s odnímatelnou plastovou lištou (vnitřní hrana oválu). Na drenážní asfalt budou prováděny koncové dvouvrstvé vodopropustné (atletický ovál, skok do výšky a ostatní meziprostory) a vodonepropustné (rozběh pro skok do dálky) umělé tartanové povrchy. Na umělých površích bude provedeno lajnování pro jednotlivé sporty. Ve sportovní ploše bude proveden sektor vrhu koulí (bet.vržiště a pískové dopadiště) a 2x pískové doskočiště pro skok do dálky. U sektoru skoku do výšky bude osazeno doskočiště pro skok do výšky. Sportoviště je v rámci daného SO určeno pro běhy, skok do výšky, skok do dálky, trojskoky a hod oštěpem.

SO02 - Rekonstrukce fotbalového hřiště v původním rozsahu - Stavba v rámci SO 02 (DSO 02-1) obsahuje skrývky horních vrstev, tvorba spádované přehutněné pláně a hloubkového drenážního systému. Ten bude tvořen perforovanými PVC drény, které budou napojeny na SO 01 (tzn.ukončeny bet.revizní šachtou s přípojkou vnitřní kanalizace - tato bude zaústěna do stáv.PVC šachty a stáv.kanalizace, která je přes stávající výustní objekt vyvedena do vodoteče - jedná se o zachování stávajícího způsobu odvodnění areálu).

Na zemní pláň a kamenivem vyplněné drenážní rýhy budou provedeny jednotlivé konstrukční vrstvy (drenážní a vegetační vrstva s výsevem) - u určených ploch bude proveden hybridní trávník tzn.kombinace umělého a přírodního trávníku. Celá travnatá plocha bude provedena do osazených (v rámci SO 01) bet.obrubníků a vnitřních spec.odvodňovacích žlábků s odnímatelnou plastovou lištou (vnitřní hrana oválu). Hřiště je navrženo v lajnách 105x68m. Hřiště bude obsahovat sportovní vybavení tzn. fotbalové branky, mobilní tréninkové branky, rohové praporky a zastřešené střídačky.

SO03 - Zpevněné plochy - jsou řešeny jako betonová skládaná dlažba o rozměrech 200x100x60mm olemovaná zahradním obrubníkem 50x1000x250mm a v prostoru tribun olemována klasickým obrubníkem 80x1000x300mm. Jedná se o nové plochy u krytých tribun (cca 2x 95m2), novou plochu u nekryté tribuny (cca 50 + 51m2), nový chodník šířky 600mm okolo běžecké dráhy (cca 229m2), novou plochu u severní strany zázemí (cca 179m2), změnu zpevněné plochy mezi zázemím a běžeckou dráhou z asfaltu na betonovou dlažbu (cca 394m2). Součástí měněné plochy mezi zázemím a běžeckým oválem je také dešťový žlab s mřížkou (dl. 60mb), který zajistí odvodnění této plochy a bude napojen do stávající dešťové kanalizace. Součástí zpevněných ploch u tribun je také osazení prefabrikovaných schodišťových stupňů tak aby tvořily rozebiratelné schodiště.

Nově umisťované zpevněné plochy o ploše 699m2.

SO04 - Oplocení - oplocení areálu je řešeno jako výměna stávajícího oplocení za nové s klasickými ocelovými sloupky + panely s 3D prolisem výšky 1600mm a betonovou podhrabovou deskou o rozměrech 50x300x2500mm. Toto vysoké oplocení bude kopírovat linii stávajícího oplocení. Nově bude vybudováno oplocení dělící tribuny od hrací plochy výšky 1200mm, které je tvořeno ocelovými sloupky + panely s 3D prolisem bez podhrabové desky. Sloupky i 3D panely jsou žárově pozinkovány a komaxitovány. Součástí oplocení jsou u jedné kryté a nekryté tribuny také opěrné zídky (celkové délky cca 50mb) z tvarovek ztraceného bednění s jednou pohledovou stranou celkové výšky 200-1000mm od terénu. Plochy pod tribunami budou vysypány kačírkem. Součástí oplocení je také osazení nových jednokřídlých branek k oplocení tribun (výšky dle navazujících oplocení) a výměna stávajících dvoukřídlých bran na severní a jižní straně od zázemí a bran mezi krytými tribunami. Celková délka oplocení je přibližně 550mb.

Nově umisťované oplocení v délce 159mb.

SO05 - Vybavení a elektroinstalace - Elektroinstalace řeší nové podzemní přívody pro čerpadla nadzemních akumulačních nádrží a přívod pro novou výsledkovou tabuli o rozměrech 5400x2700mm. Tabule bude kotvena do země pomocí 2 ŽB patek.

Modulární tribuny jsou výrobek plnící funkci stavby, jsou umístěny na betonových základových patkách hl. min. 1000mm, nosná konstrukce je trubková ocelová, nosné podesty tribuny jsou tvořeny hliníkovým lištečkovým plechem, sedačky jsou celoplastové anatomicky tvarované, nosná konstrukce zastřešení je ocelová trubková a finální krytina je dutinkový polykarbonát. Povrchová úprava ocelové konstrukce je žárové zinkování. Jedná se o výrobek plnící funkci stavby s certifikáty dodavatele ISO 9001, ČSN EN 14001, ČSN OHSAS 18001, svářečský certifikát pro svařování nosných ocelových konstrukcí dle DIN EN 1090-2, průkaz způsobilosti pro provádění žárových povlaků zinku nanášených ponorem na železných a ocelových výrobcích dle ČSN EN ISO 1461 a dle A123/A 123M. Dutinkový polykarbonát certifikovaný dle ustanovení § 10 zákona č. 22/1997 Sb. ve znění pozdějších předpisů, o technických požadavcích na výrobky a o změně a doplnění některých zákonů a § 5 Nařízení vlády č. 163/2002 Sb. ve znění NV č. 312/2005. Sedadla budou nehořlavá dle DIN 4102-1. Kryté, symetricky umístěné modulární tribuny u brány mají půdorysné rozměry 23,4 x 5,2m a kapacitu 2x160osob, nekrytá tribuna u stávající hlavní tribuny má půdorysné rozměry 12,8 x 4,2m a kapacitu 85 osob.

V prostoru u zázemí jsou umístěny dva modulární ocelové svařované lakované kontejnery o rozměrech 2990x2438x2591mm s dvoukřídlovými vraty pro umístění vybavení sportovišť. Dále budou osazeny 4ks vlajkových ocelových stožárů výšky 5m. Dva z nich u východní brány stadiónu budou propojeny ocelovým lankem pro zavěšení reklamy.

LEGENDA

- NOVÉ ZPEVNĚNÉ PLOCHY (BET. DLAŽBA)
- ZMĚNA ZPEVNĚNÉ PLOCHY (ASFALT => DLAŽBA)
- OPRAVOVANÉ ZPEVNĚNÉ PLOCHY (ASFALT)
- NOVÉ OBJEKTY (KONTEJNERY)
- NOVÉ PREFABRIKOVANÉ SCHODIŠŤOVÉ STUPNĚ
- BOURANÉ OBJEKTY (SCHODIŠTĚ)
- VODOVOD - STÁVAJÍCÍ
- SPLAŠKOVÁ KANALIZACE - STÁVAJÍCÍ
- DEŠŤOVÁ KANALIZACE - STÁVAJÍCÍ
- DEŠŤOVÁ KANALIZACE - NOVÁ
- JEDNOTNÁ KANALIZACE - STÁVAJÍCÍ
- VEDENÍ NN PODZEMNÍ - STÁVAJÍCÍ
- VEDENÍ NN PODZEMNÍ - NOVÁ
- VEDENÍ NN NADZEMNÍ - STÁVAJÍCÍ
- VEDENÍ VN PODZEMNÍ - STÁVAJÍCÍ
- VEDENÍ VN NADZEMNÍ - STÁVAJÍCÍ
- VEDENÍ SDĚLOVACÍCH KABELŮ PODZEMNÍ - STÁVAJÍCÍ
- VEDENÍ SDĚLOVACÍCH KABELŮ NADZEMNÍ - STÁVAJÍCÍ
- PLYNOVOD NTL - STÁVAJÍCÍ
- PLYNOVOD STL - STÁVAJÍCÍ
- PLYNOVOD VTL - STÁVAJÍCÍ
- OPLOCENÍ - VÝMĚNA STÁVAJÍCÍHO
- OPLOCENÍ - NOVÉ
- OPĚRNÉ ZÍDKY - NOVÉ
- OCHRANNÉ PÁSMO VODOVODU
- OCHRANNÉ PÁSMO KANALIZACE

PLOCHY:
ZÁMKOVÁ DLAŽBA
u zázemí 444,678+178,817m²
kolem tratí 189,856+27,027+9,656m²
kolem tribun 94,614+94,414+49,546m²

TRÁVNÍK
4900m²

ASFALTOVÉ PLOCHY
u vstupu vedle zázemí 121,619m²
u brány borců 80,00m²

POZNÁMKA
Mocnost kameniva je navržena prům. 350mm - výškově je však uvažováno se zatříděním do zemní pláně cca výškový údaj je proměnlivý.

VÝŠKOVÉ POMĚRY SO 01

ATLETICKÁ DRÁHA
u vnějšího bet.obrubníku

BET.OBRUBNÍK	+0.40=284.00
UMĚLÝ POVRCH (13mm-zaokr.10mm)	+0.40=284.00
ASFALTOVÉ VRSTVY (Ø90mm)	+0.39=283.99
UPRAV.PODLOŽÍ (Ø 350mm)	+0.30=283.90
ZEMNÍ PLÁN (výkop)	±0.00=283.60

ATLETICKÁ DRÁHA
u vnitřního odvodňovacího štěrbinového PE-PP žlábku

UMĚLÝ POVRCH (13mm-zaokr.10mm)	+0.35=283.95
ODVOD.ŠTĚRB.PE-PP ŽLÁBEK	+0.34=283.94
ASFALTOVÉ VRSTVY (Ø90mm)	+0.34=283.94
UPRAV.PODLOŽÍ (Ø 350mm)	+0.25=283.85
ZEMNÍ PLÁN (výkop)	-0.05=283.55

VÝŠKOVÉ POMĚRY SO 02

FOTBALOVÉ HŘIŠTĚ
u vnitřního odvodňovacího štěrbinového PE-PP žlábku

VEG.VRSTVA - přírodní trávník-výsev (Ø150mm)	+0.35=283.95
DRENÁŽNÍ VRSTVA (Ø 150mm)	+0.20=283.80
ZEMNÍ PLÁN (výkop)	+0.05=283.65

VÝŠKOVÉ POMĚRY SO 02

FOTBALOVÉ HŘIŠTĚ
u vnitřního odvodňovacího štěrbinového PE-PP žlábku

VEG.VRSTVA - přírodní trávník-výsev (Ø150mm)	+0.35=283.95
DRENÁŽNÍ VRSTVA (Ø 150mm)	+0.20=283.80
ZEMNÍ PLÁN (výkop)	+0.05=283.65

VÝŠKOVÉ POMĚRY SO 01

ATLETICKÁ DRÁHA
u vnitřního odvodňovacího štěrbinového PE-PP žlábku

UMĚLÝ POVRCH (13mm-zaokr.10mm)	+0.35=283.95
ODVOD.ŠTĚRB.PE-PP ŽLÁBEK	+0.34=283.94
ASFALTOVÉ VRSTVY (Ø90mm)	+0.34=283.94
UPRAV.PODLOŽÍ (Ø 350mm)	+0.25=283.85
ZEMNÍ PLÁN (výkop)	-0.05=283.55

ATLETICKÁ DRÁHA
u vnějšího bet.obrubníku l.

BET.OBRUBNÍK	+0.40=284.00
UMĚLÝ POVRCH (13mm-zaokr.10mm)	+0.40=284.00
ASFALTOVÉ VRSTVY (Ø90mm)	+0.39=283.99
UPRAV.PODLOŽÍ (Ø 350mm)	+0.30=283.90
ZEMNÍ PLÁN (výkop)	±0.00=283.60

DOPLŇUJÍCÍ PLOCHY
u vnějšího bet.obrubníku l.

BET.OBRUBNÍK	+0.42=284.02
UMĚLÝ POVRCH (13mm-zaokr.10mm)	+0.42=284.02
ASFALTOVÉ VRSTVY (Ø90mm)	+0.41=284.01
UPRAV.PODLOŽÍ (Ø 350mm)	+0.32=283.92
ZEMNÍ PLÁN (výkop)	+0.02=283.62

LEGENDA ZÁVLAHY

- STÁVAJÍCÍ ČERPACÍ POTRUBÍ (BEZ ZÁSAHU)
- PŘÍVODNÍ POTRUBÍ DO AKUMULAČNÍCH NÁDRŽÍ
- VÝVODNÍ POTRUBÍ Z AKUMULAČNÍCH NÁDRŽÍ DO OBJEKTU TECHNOLOGIE
- ROZVODY ZÁVLAHY (POTRUBÍ A KABELÁŽ PRO ELEKTROVENTILY V POSTŘIKOVAČÍCH)
- OBJEKT TECHNOLOGIE
- OVLÁDÁNÍ - ŘÍDÍCÍ JEDNOTKA
- KRUHOVÝ VÝSUVNÝ POSTŘIKOVAČ
- VÝSEČOVÝ VÝSUVNÝ POSTŘIKOVAČ (u travnatého půlkruhu s možností přepnutí do kruhového režimu - závlaha cvičné travnaté plochy)
- PŘÍPOJKA NN - NENÍ OBSAHEM SO 01 a SO 02 (obsahem navazujících SO)

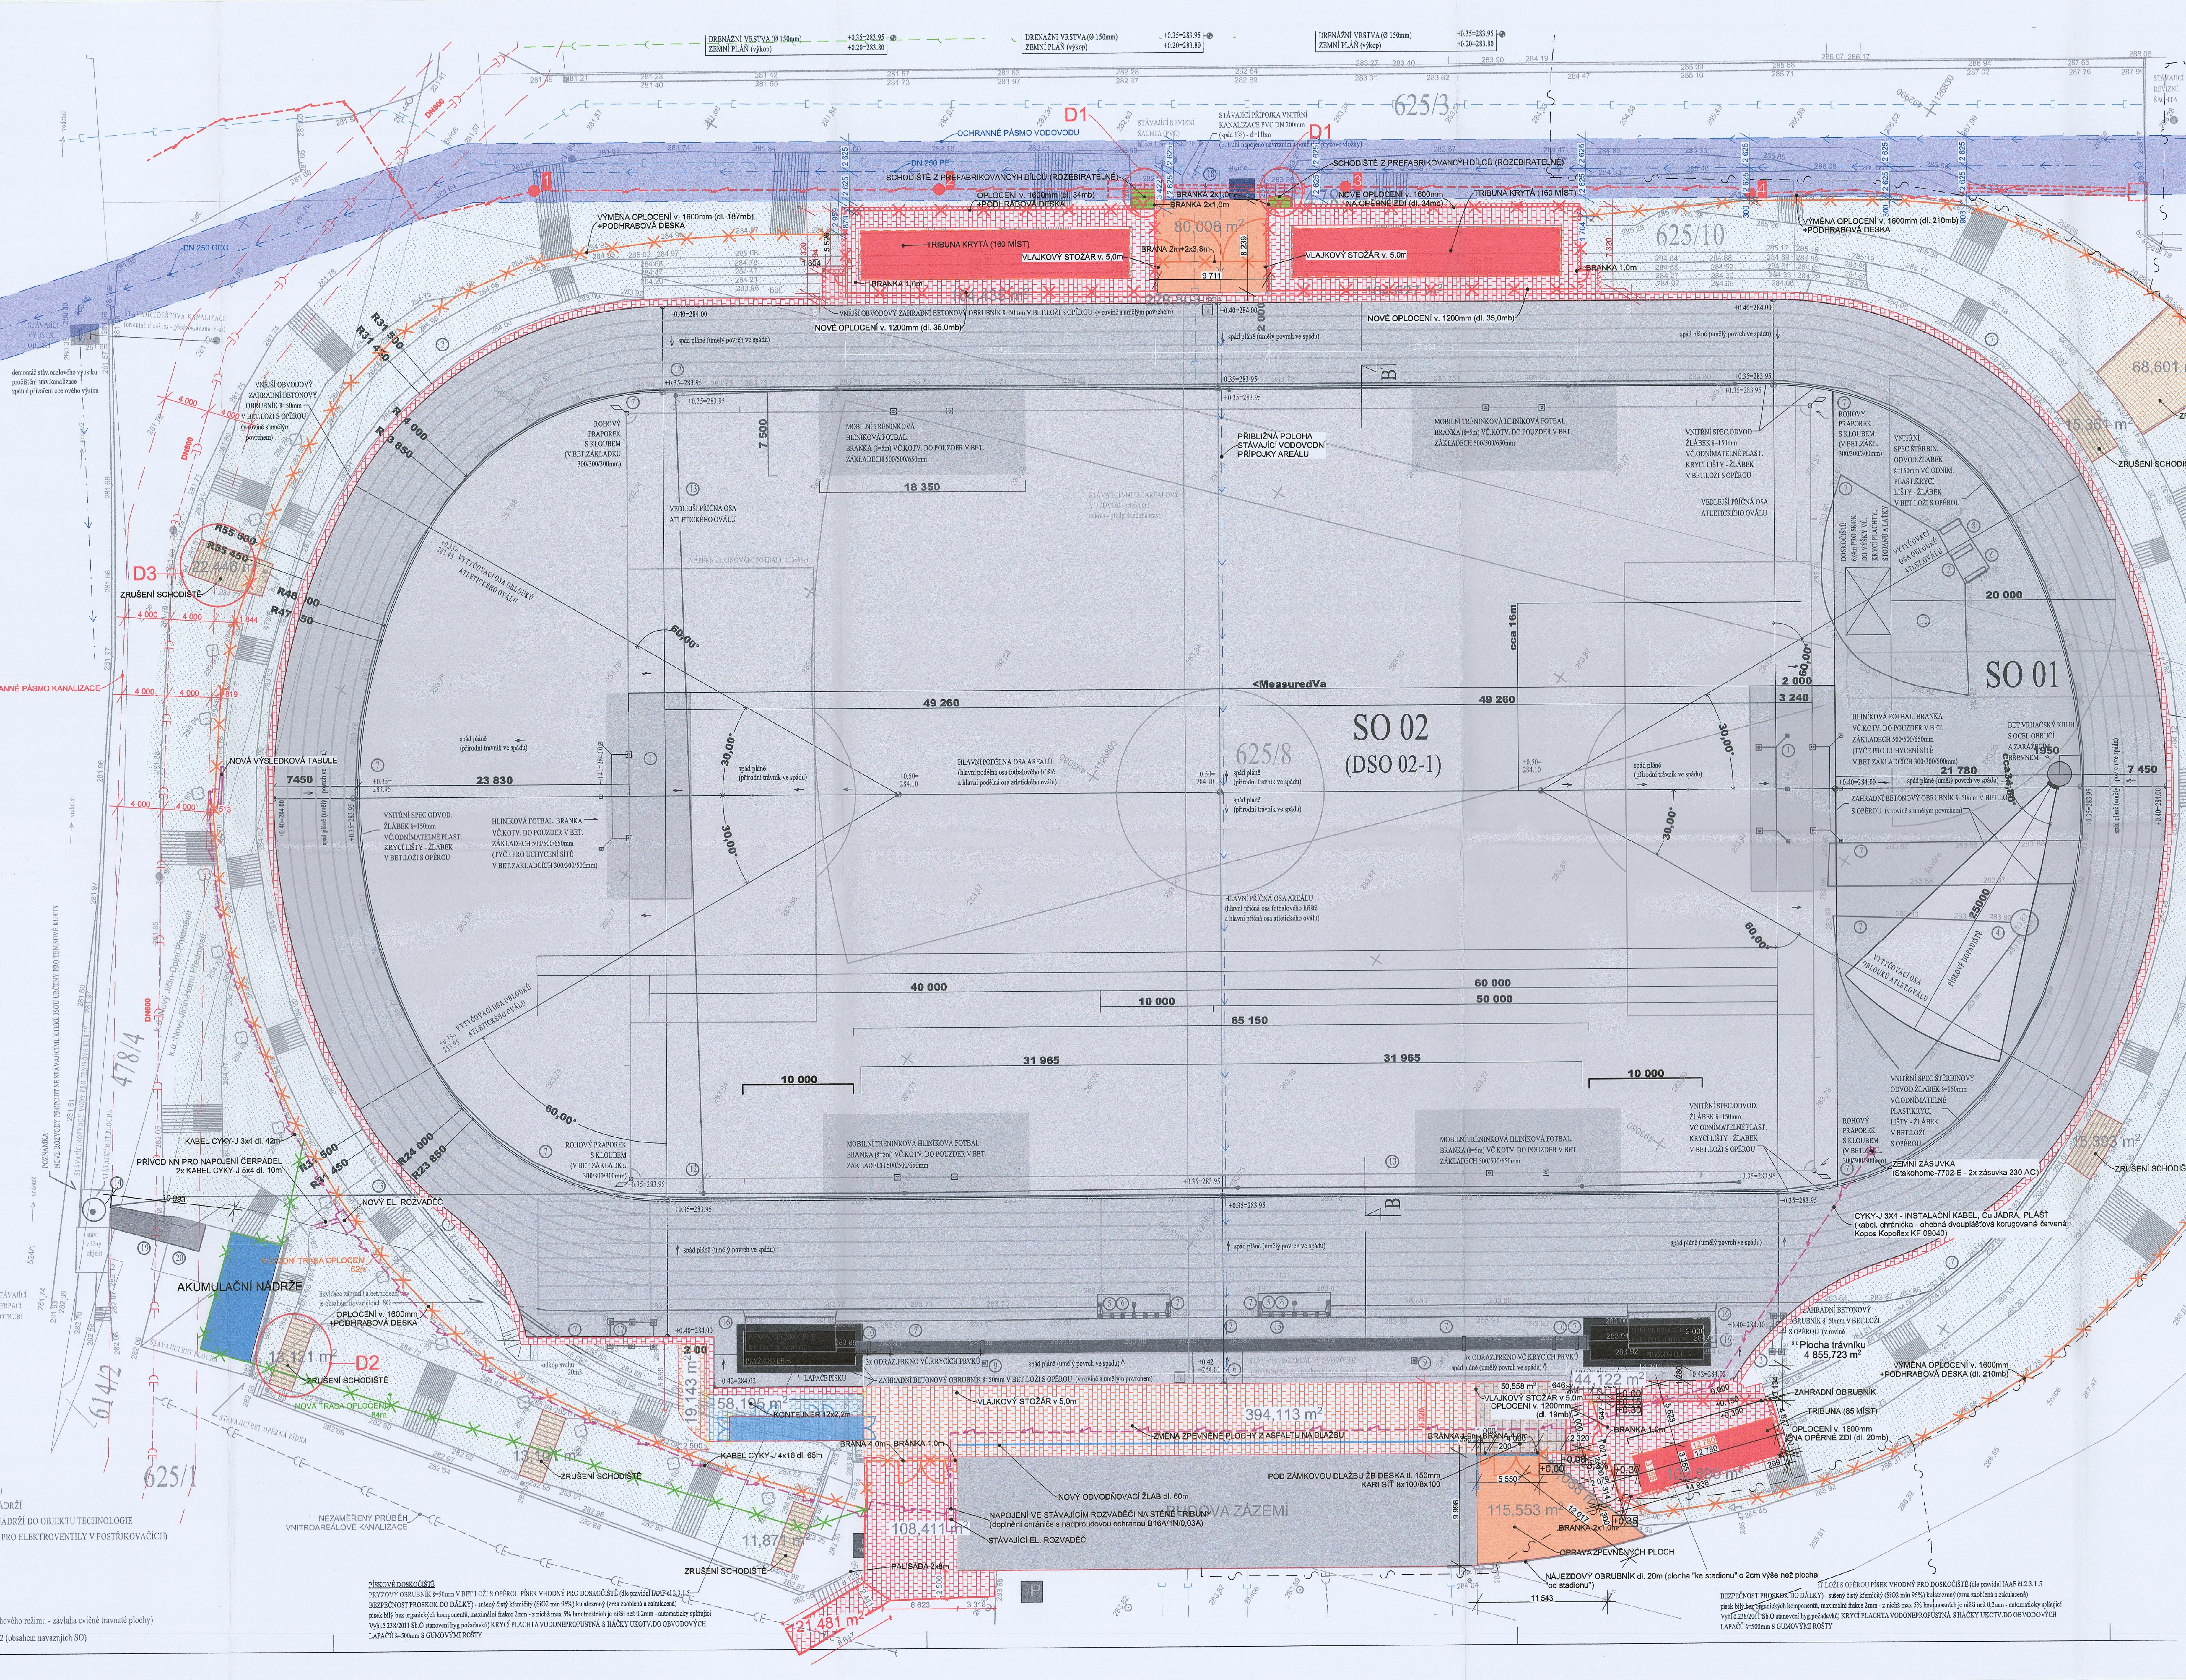

2. LIKVIDACE DOSKOČIŠTĚ SKOKU DO VÝŠKY - OCELOVÝ ROŠT + DOSKOČIŠTĚ
3. LIKVIDACE OCELOVÉ KONSTRUKCE CÍLOVÉHO ROZHODČÍ VČ.4ks BET.ZÁKLADŮ předpokl. 500/500/800mm
4. LIKVIDACE BET.VRHAČSKÉHO KRUHU
5. LIKVIDACE 2ks OCELOVÝCH STŘÍDAČEK (OCELOVÁ KONSTRUKCE S POLYKARBONÁTOVÝM ZASTŘEŠENÍM A DŘEVĚNÝMI LAVICEMI) VČ.20ks BET.ZÁKLADŮ předpokl. 300/300/500mm
6. LIKVIDACE BET.ZÁMKOVÉ DLAŽBY tl.80mm (plocha u střídaček, plocha u hlavní vstupu u tribuny a plocha pod doskočištěm skoku do výšky) - 57m2
7. LIKVIDACE BET.OBRUBNÍKŮ š=50mm V BET.LOŽI S OPĚROU (vnější a vnitřní obrubníky dráhy, obrubníky u dopadiště vrhu koulí, obrubníky u rozběhu hodu oštěpem, obrubníky rozběhu skoku do výšky, u střídaček, olemování plochy u střídaček, olemování rozběhu skoku do dálky, obruby za stáv.plechovým skladem)
8. LIKVIDACE 3ks BET.ZÁKLADŮ předpokl.2000/500/hl.500mm (u doskočiště skoku do výšky)
9. LIKVIDACE 2ks OCEL.VLAJKOVÝCH STOŽÁRŮ v=10m V BET.ZÁKLADECH á 500/500/hl.1000mm
10. LIKVIDACE 4ks ODRAZOVÝCH PRKEN VČ.BET.LOŽE
11. LIKVIDACE GUMOVÝCH DESEK tl.20mm - 120m2 (u rozběhu skoku do výšky)
12. LIKVIDACE 10ks STÁV. VODOVODNÍCH ŠACHET ZÁVLAHY
13. ODPOJENÍ A LIKVIDACE STÁV.PODZEMNÍCH ROZVODŮ ZÁVLAHY - 200bm (v ploše hřiště)
14. LIKVIDACE STÁV.OCELOVÉ MŘÍŽE U AKUMULAČNÍ NÁDRŽE
15. LIKVIDACE OCELOVÉ AKUMULAČNÍ NÁDRŽE
16. LIKVIDACE ROZBĚHU SKOKU DO DÁLKY - 70mm PRYŽOVÝ TARTAN S PRYŽOVOU PODLOŽKOU - 163m2
17. LIKVIDACE BET.PLOCH U DOSKOČIŠŤ SKOKU DO DÁLKY - BETON předpokl.tl.200mm -17m2 tzn.3,5m3 + LIKVIDACE DŘEVĚNÝCH HRANOLŮ 150/150mm - 40bm V BET.LOŽI

ČINNOSTI PRO PROVEDENÍ PŘÍPOJKY VNITŘNÍ KANALIZACE - ve stáv.asfaltu
LIKVIDACE PLECHOVÉHO SKLADU NA 8ks PATKÁCH předpokl.500/500/předpokl.hl.500mm
prořez stáv.asfaltem předpokl.tl.200mm - 28bm
likvidace stáv.asfaltobetonu předpokl.tl.200mm - 14m2 tzn.3m3

18. výkop pro RŠ a kanalizaci
provedení kanalizace vč.hutněného zásypu
HDK FR.0-63mm PRŮM.TL.300mm - 14m2
ASFALTOBETON VODONEPROPUSTNÝ JEMNÝ PRŮM.TL.90mm - 14m2

ČINNOSTI PRO PROVEDENÍ PŘÍPOJEK VODY K AKUMULACI - ve stáv.asfaltu
prořez stáv.asfaltem předpokl.tl.200mm - 12bm
likvidace stáv.asfaltobetonu předpokl.tl.200mm - 12m2 tzn.3,5m3

19. výkop pro vodovodní potrubí
provedení vodovodního potrubí vč.hutněného zásypu
HDK FR.0-63mm PRŮM.TL.300mm - 12m2
ASFALTOBETON VODONEPROPUSTNÝ JEMNÝ PRŮM.TL.90mm - 12m2

ČINNOSTI PRO PROVEDENÍ PŘÍPOJEK VODY K AKUMULACI - ve stáv.betonu
prořez stáv.betonem předpokl.tl.200mm - 6bm
likvidace stáv.betonu předpokl.tl.200mm - 7m2 tzn.1,5m3

20. výkop pro vodovodní potrubí
provedení vodovodního potrubí vč.hutněného zásypu
HDK FR.0-63mm PRŮM.TL.300mm - 7m2
ASFALTOBETON VODONEPROPUSTNÝ JEMNÝ PRŮM.TL.90mm - 7m2

POZNÁMKA
V RÁMCI SO 01 a SO 02 NENÍ ŘEŠENA LIKVIDACE OBVODOVÉHO ZÁBRADLÍ A OBVODOVÉ BET.PODEZDÍVKY - vše obsahem navazujících SO

LEGENDA STÁVAJÍCÍCH PODZEMNÍCH SÍTÍ (ORIENTAČNÍ ZÁKRESY)

- LIKVIDACE STÁV.ROZVODŮ STÁVAJÍCÍ ZÁVLAHY
- STÁV.ROZVODY VODY
- STÁV.DEŠŤOVÁ KANALIZACE

SPORTOVNÍ PLOCHY (SO 01 a SO 02) = 14.332 m2

POZNÁMKA

OBSAHEM NEJSOU STARTOVACÍ BLOKY, PŘEKÁŽKY, VODNÍ PŘÍKOP APOD.

LEGENDA SPORTOVNÍHO VYBAVENÍ

- HLINÍKOVÁ FOTBAL. BRANKA VČ.KOTV. DO POUZDER V BET.ZÁKLADECH 500/500/650mm (TYČE PRO UCHYCENÍ SÍTĚ V BET.ZÁKLADCÍCH 300/300/500mm)
- MOBILNÍ TRÉNINKOVÁ HLINÍKOVÁ FOTBAL. BRANKA (š=5m) VČ.KOTV. DO POUZDER V BET.ZÁKLADECH 500/500/650mm
- OBSAHEM SO 01 a SO 02 NEJSOU PRVKY BEZPEČNOSTNÍHO ZAJIŠTĚNÍ
- MOBILNÍ HLINÍKOVÁ STŘÍDAČKA S POLYKARBONÁTOVÝM ZASTŘEŠENÍM A PLASTOVÝMI SEDAČKAMI (VČ.KOTV. DO BET.ZÁKLADKŮ 500/500/650mm)
- ROHOVÝ PRAPOREK S KLOUBEM VČ.KOTV.DO BET.ZÁKLADKU 300/300/300mm
- BET.VRHAČSKÝ KRUH S OCEL.OBRUČÍ A ZARÁŽECÍM BŘEVNEM
- ODRAZOVÉ PRKNO V BET.ZÁKLADU a VODONEPROPUSTNÁ KRYCÍ PLACHTA S HÁČKY KOTVENÝMI DO LAPAČŮ PÍSKU
- DOSKOČIŠTĚ 6x4m PRO SKOK DO VÝŠKY VČ.KRYCÍ PLACHTY, STOJANŮ A LAŤKY

LEGENDA

- ORIENTAČNÍ ZÁKRES HRANIC KN 625/8, 625/10, 478/2, 478/4, 625/1 a 614/2
- ORIENTAČNÍ ZÁKRES STÁVAJÍCÍCH OBJEKTŮ
- STÁV.PLOCHY, PRVKY A KONSTRUKCE
- ZAHRADNÍ BETONOVÝ OBRUBNÍK š=50mm V BET.LOŽI S OPĚROU
- SILNIČNÍ NÁJEZDOVÝ BET.OBRUBNÍK š=150mm V BET.LOŽI S OPĚROU
- PRYŽOVÝ OBRUBNÍK š=50mm V BET.LOŽI S OPĚROU
- VNITŘNÍ SPEC.ODVOD.ŽLÁBEK š=150mm VČ.ODNÍMATELNÉ PLAST.KRYCÍ LIŠTY - ŽLÁBEK V BET.LOŽI S OPĚROU
- VNITŘNÍ SPEC.ŠTĚRBINOVÝ ODV.ŽLÁBEK š=150mm VČ.ODNÍM.PLAST.KRYCÍ LIŠTY - ŽLÁBEK V BET.LOŽI S OPĚROU

POZNÁMKA: VEŠKERÉ BET.OBRUBNÍKY A ODVOD.ŽLÁBKY š=150mm MUSÍ BÝT ŘÁDNĚ ULOŽENY V BET.LOŽI S OPĚROU (ŘÁDNĚ OBETONOVAT MIN C16/20 - nesmí dojít k porušení nebo vychýlení vlivem pokládky asfaltových povrchů)

- STÁVAJÍCÍ PRVKY A KONSTRUKCE
- LIKVIDOVANÉ PRVKY A KONSTRUKCE

LEGENDA PLOCH

VODOPROPUSTNÝ ODPRUŽENÝ TARTAN tl.13mm PRO BĚŽECKÉ DRÁHY / VČ.DRENÁŽNÍHO ASFALTU AKO tl.90mm (AKO 8 tl.40mm+AKO 16 tl.50mm)	4.932m2
VODONEPROPUSTNÝ ODPRUŽENÝ TARTAN tl.13mm PRO ATLETICKÉ SEKTORY / VČ.DRENÁŽNÍHO ASFALTU AKO tl.90mm (AKO 8 tl.40mm+AKO 16 tl.50mm)	86m2
LAPAČE PÍSKU š=510mm (U DOSKOČIŠTĚ SKOKU DO DÁLKY)	
PÍSKOVÉ PLOCHY (U DOSKOČIŠTĚ SKOKU DO DÁLKY) - KŘEMIČITÝ PÍSEK	
PÍSKOVÉ PLOCHY (U DOPADIŠTĚ VRHU KOULÍ) - KOPANÝ PÍSEK	
PŘÍRODNÍ FOTBALOVÝ TRÁVNÍK	8.983m2 – 8.158m2
HYBRIDNÍ TRÁVNÍK - KOMBINACE UMĚLÁ A PŘÍR.FOTBAL.TRÁVNÍKU	825m2
OSTATNÍ KONSTRUKCE A PLOCHY (BEZ ÚPRAV)	

VYTÝČENÍ STAVBY

DLE STÁVAJÍCÍCH OBJEKTŮ A HRANIC POZEMKŮ - vytýčeno k vnější hraně obrubníku nových zpevněných ploch (MUSÍ BÝT VYTÝČENO GEODETEM!!)
VNITŘNÍ ODVODŇOVACÍ ŽLÁBEK BUDE PROVÁDĚN ZA ÚČASTI GEODETA
±0.00 = 283.60 (MÍSTNĚ ZVOLENÁ ÚROVEŇ ZEMNÍ PLÁNĚ HTÚ NA URČENÉ VNĚJŠÍ HRANĚ OVÁLU)

Ing. TOMÁŠ POSPÍCHAL, Autorizovaný stavitel pro pozemní stavby, ČKAIT - 0301242

VYSSPA SPORTS TECHNOLOGY S.R.O.
Skladová 2438/6
326 00 Plzeň-Východní Předměstí
IČ: 27967638 DIČ: CZ27967638

DOKUMENTACE SKUTEČNÉHO PROVEDENÍ

REKONSTRUKCE HLAVNÍHO FOTBALOVÉHO A ATLETICKÉHO STADIONU V AREÁLU TJ NOVÝ JIČÍN		Tel. 556 749 288 / GSM 731 450 100 / www.kudelka.cz
INVESTOR	Tělovýchovná jednota Nový Jičín, o.s. IČ: 44937504, Msgr. Šrámka 1105/19, 741 01 Nový Jičín	
AUTORIZOVAL	Ing. arch. Tomáš Kudělka	DATUM
VYPRACOVAL	Ing. Martin Plešek	04.12.2020
PROJEKT	Architektonická kancelář Ing. Arch. Tomáš Kudělka, Kunín 104, 742 53 Kunín; IČ: 730 39 179	MĚŘÍTKO 1:250
OBSAH	KOORDINAČNÍ SITUAČNÍ VÝKRES	C1

ING.ARCH. TOMÁŠ KUDĚLKA